


1 2 3 4

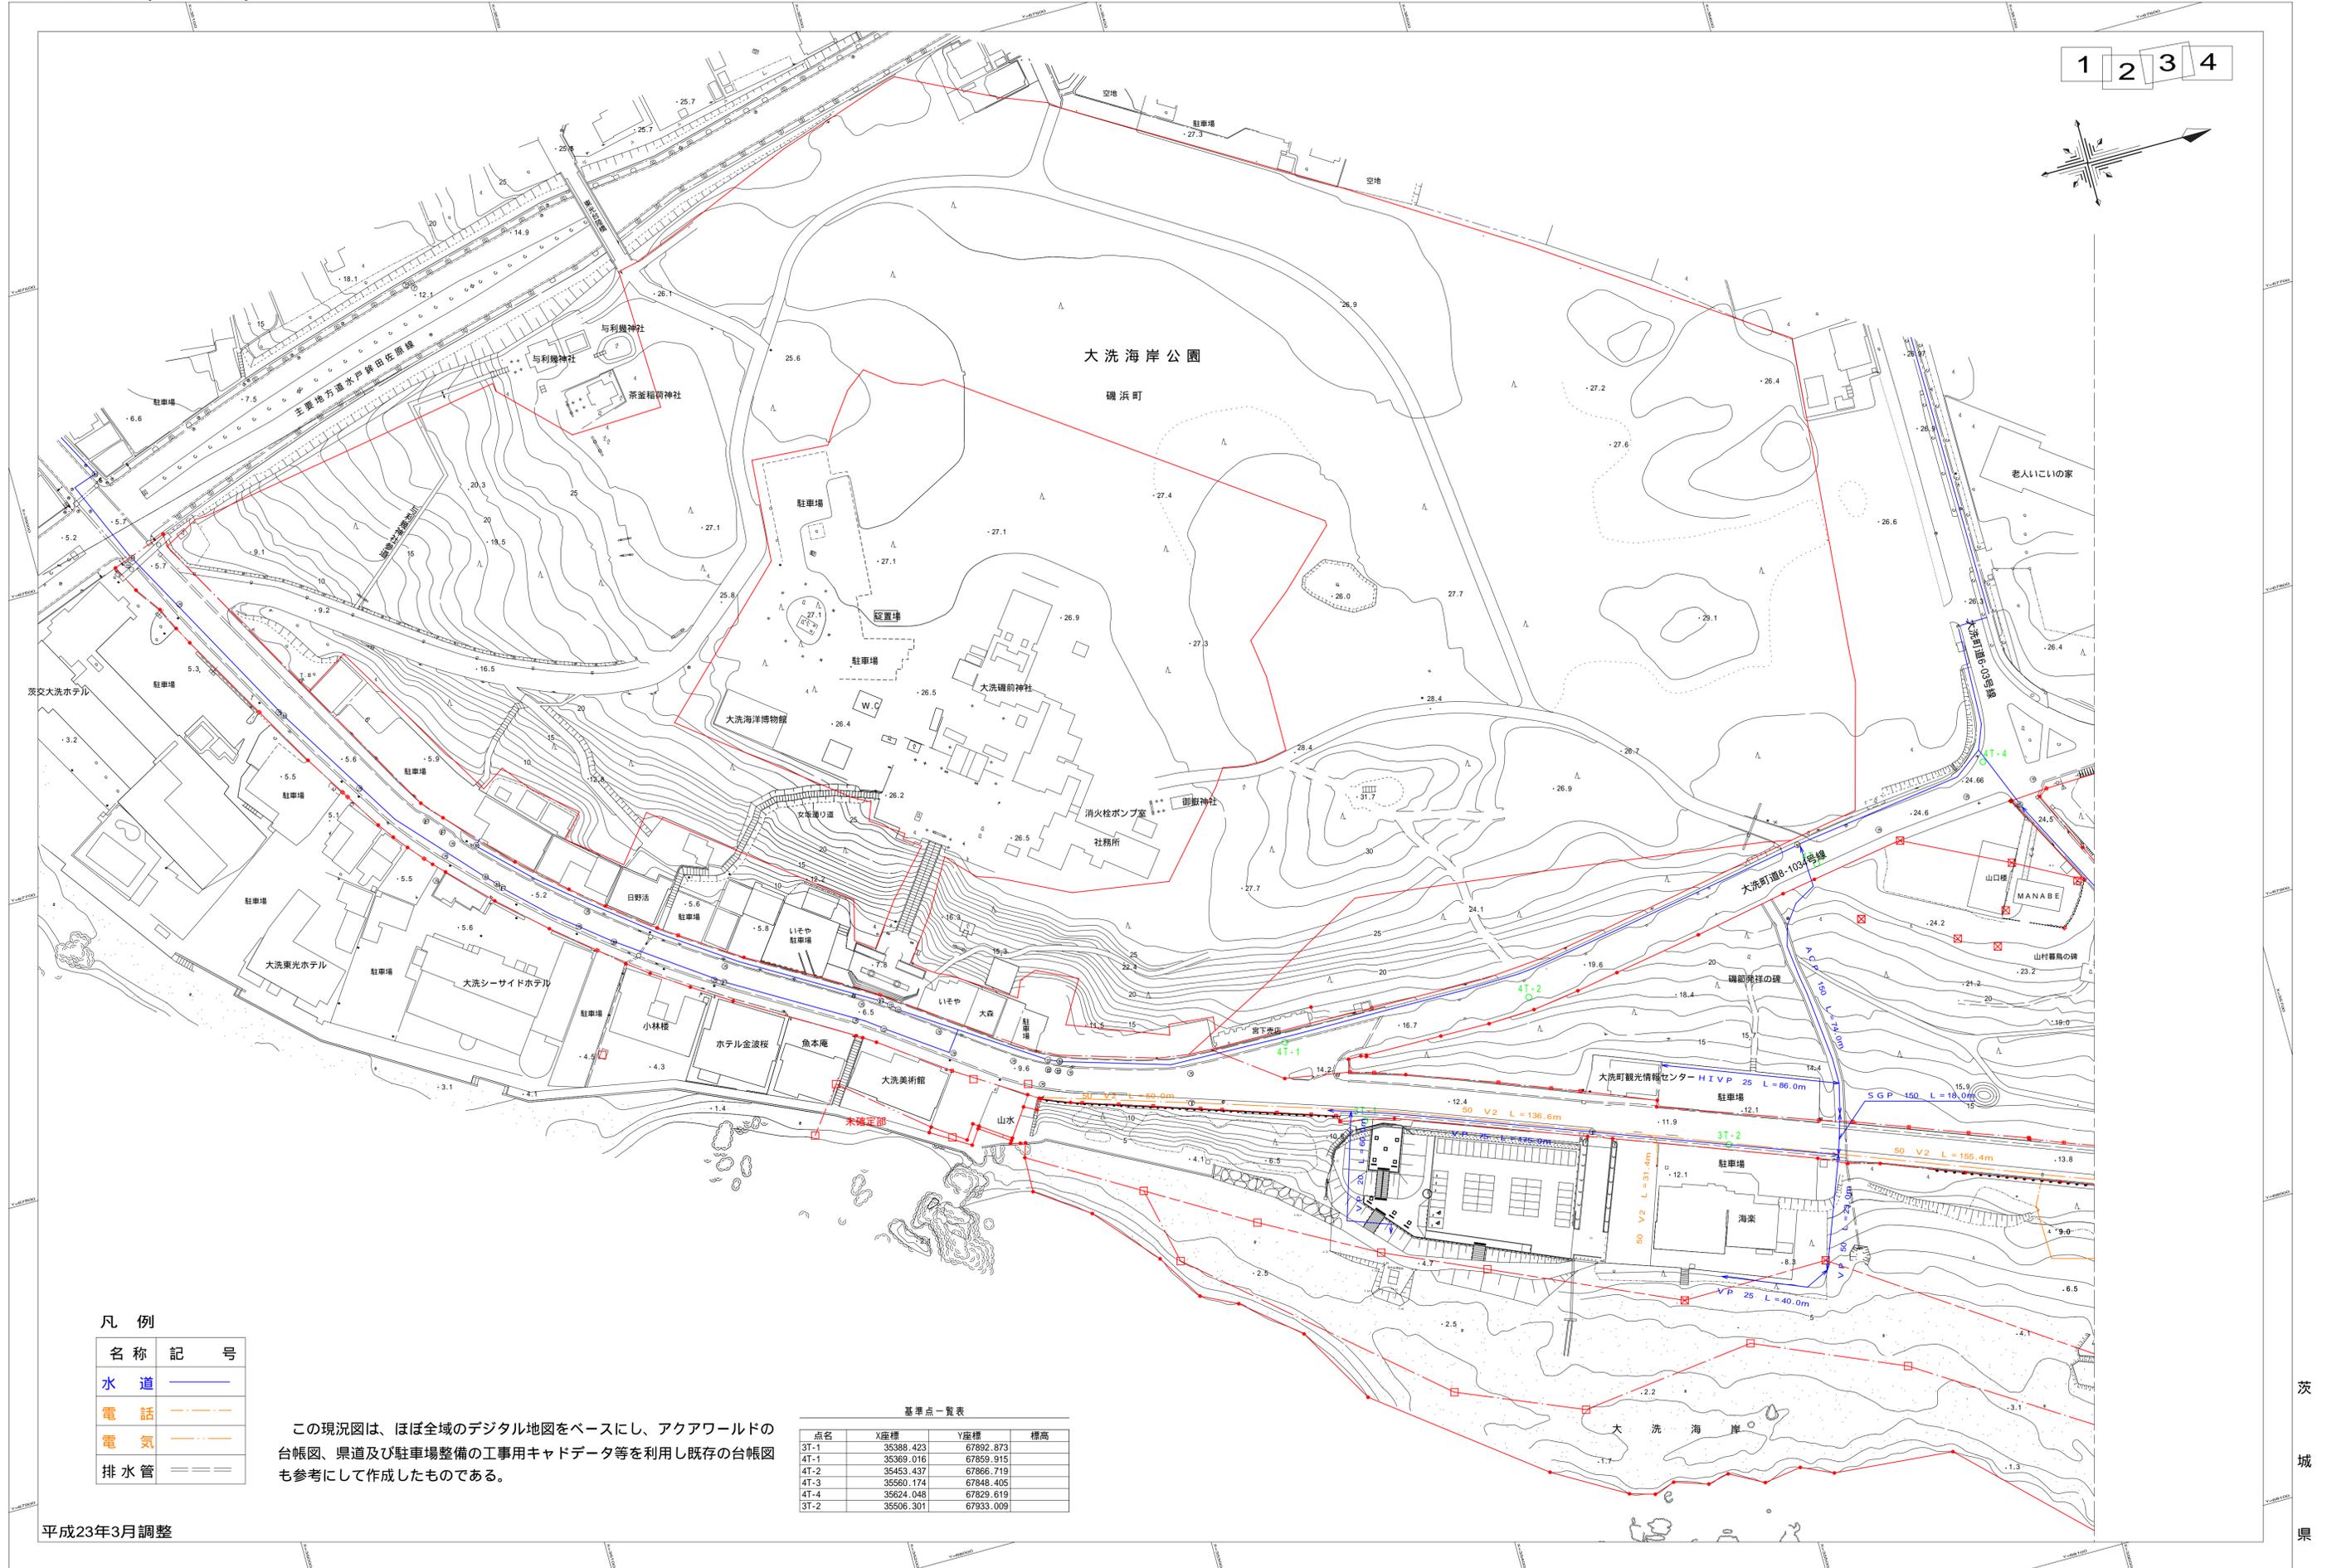

凡例

名称	記号
水道	— (Blue line)
電話	- - - (Orange line)
電気	— (Orange line)

この現況図は、ほぼ全域のデジタル地図をベースにし、アクアワールドの台帳図、県道及び駐車場整備の工事前キャドデータ等を利用し既存の台帳図も参考にして作成したものである。


基準点一覧表

点名	X座標	Y座標	標高
3T-1	35388.423	67892.873	
4T-1	35369.016	67859.915	
4T-2	35453.437	67866.719	
4T-3	35560.174	67848.405	
4T-4	35624.048	67829.619	
3T-2	35506.301	67933.009	

平成23年3月調整

平成20年3月作成

1 2 3 4

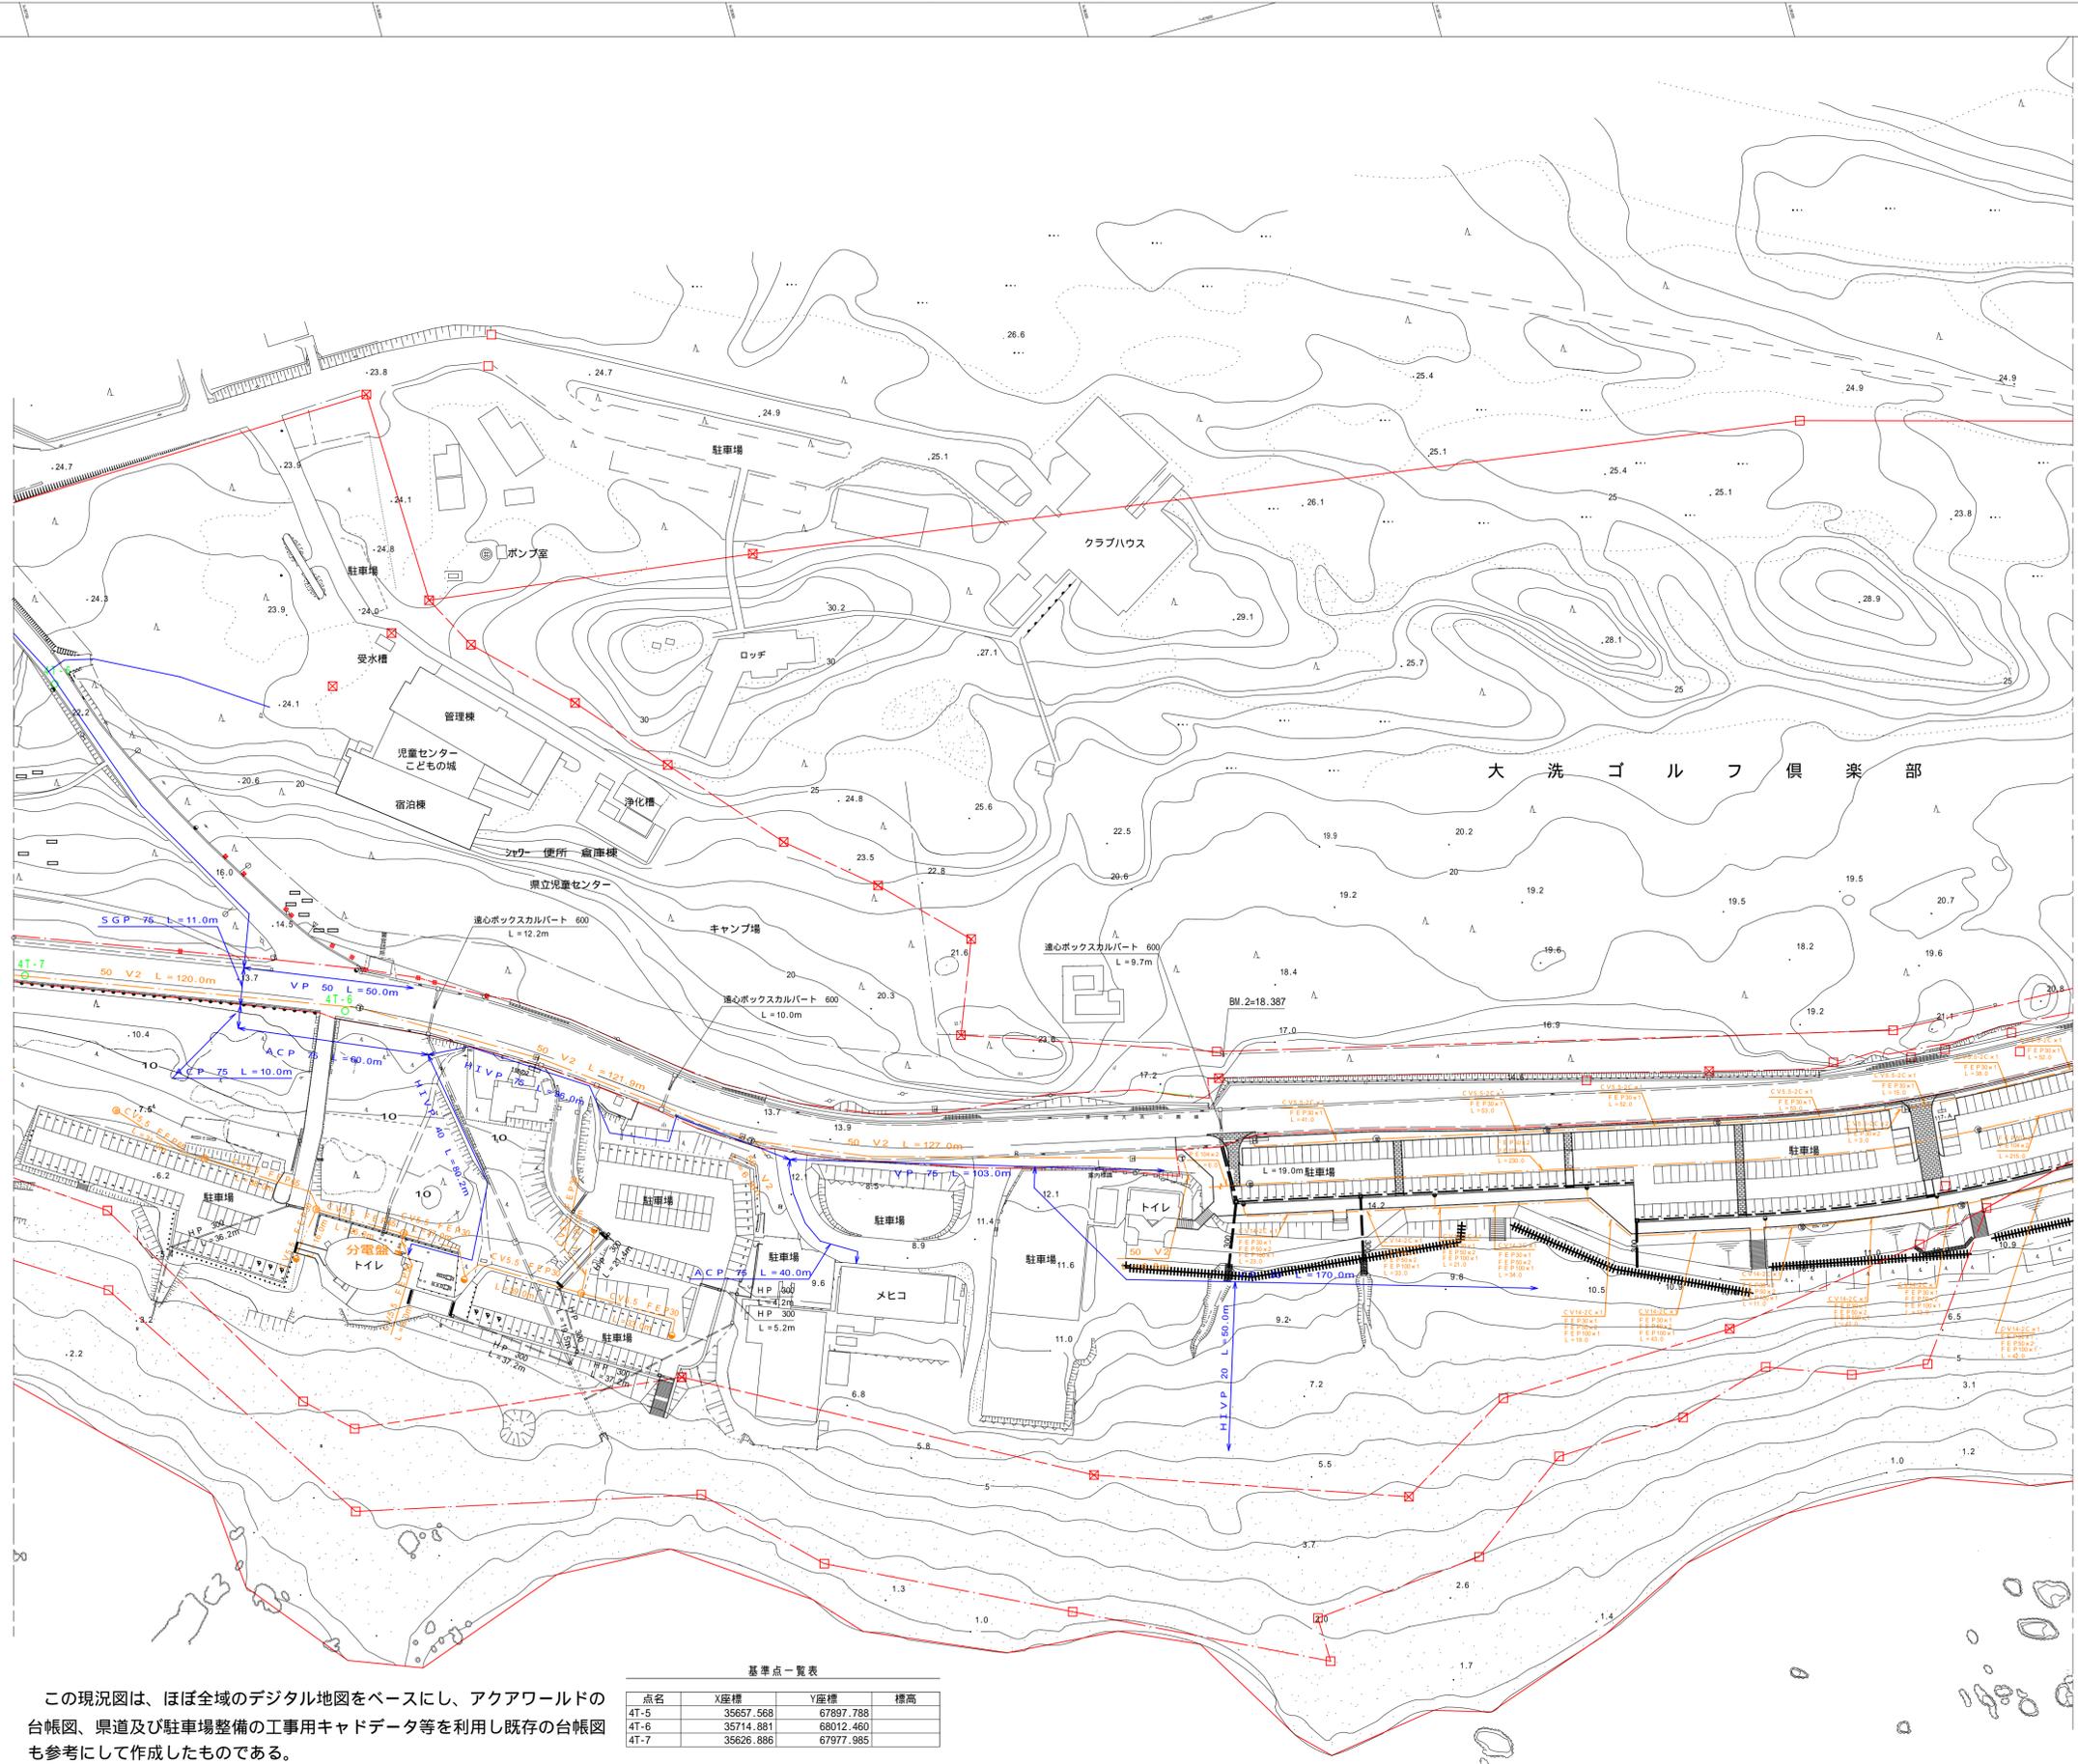

凡例

名称	記号
水道	— (Blue line)
電気	— (Orange line)
排水管	— (Grey line)

この現況図は、ほぼ全域のデジタル地図をベースにし、アクアワールドの台帳図、県道及び駐車場整備の工食用キャドデータ等を利用し既存の台帳図も参考にして作成したものである。

基準点一覧表



点名	X座標	Y座標	標高
4T-5	35657.568	67897.788	
4T-6	35714.881	68012.460	
4T-7	35626.886	67977.985	

平成23年3月調整

平成20年3月作成

茨城県

1 2 3 4

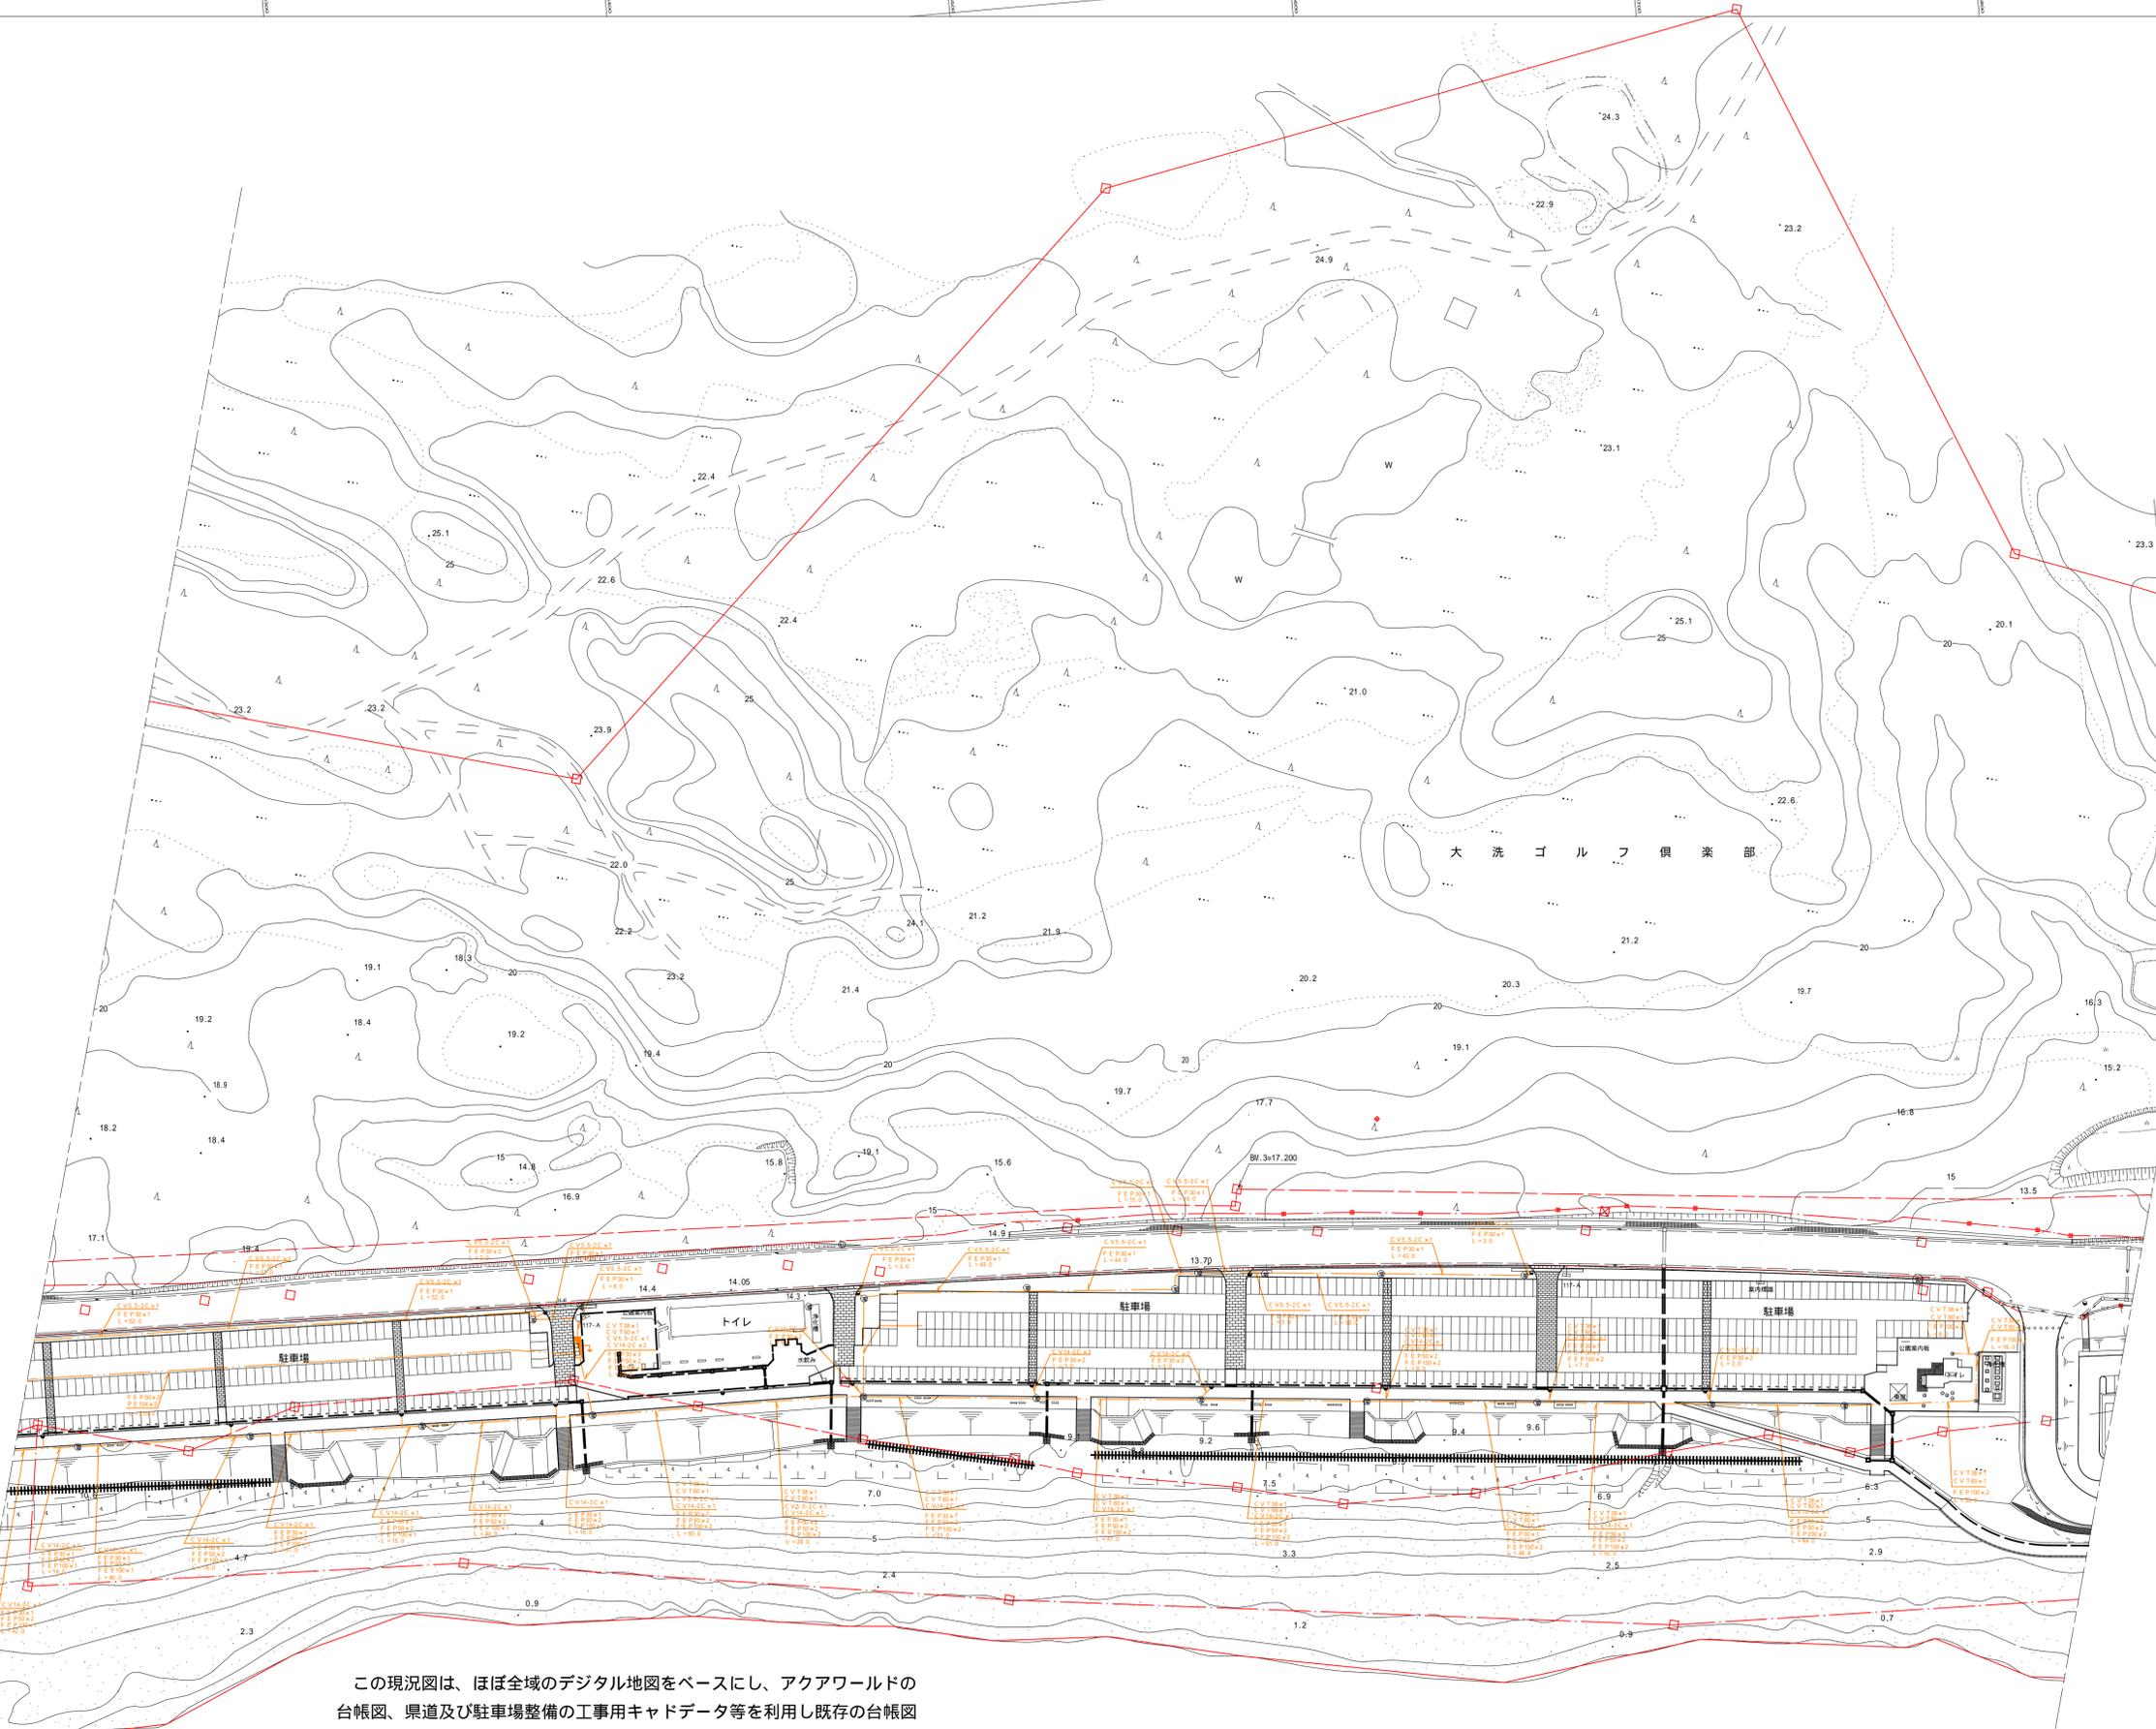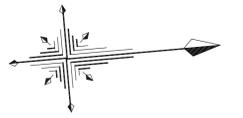

凡例

名称	記号
水道	— (Blue line)
電話	- - - (Orange dashed line)
電気	· · · (Orange dotted line)
排水管	≡≡≡ (Grey dashed line)



この現況図は、ほぼ全域のデジタル地図をベースにし、アクアワールドの台帳図、県道及び駐車場整備の工事用キャドデータ等を利用し既存の台帳図も参考にして作成したものである。

平成23年3月調整

平成20年3月作成

茨城県

1 2 3 4

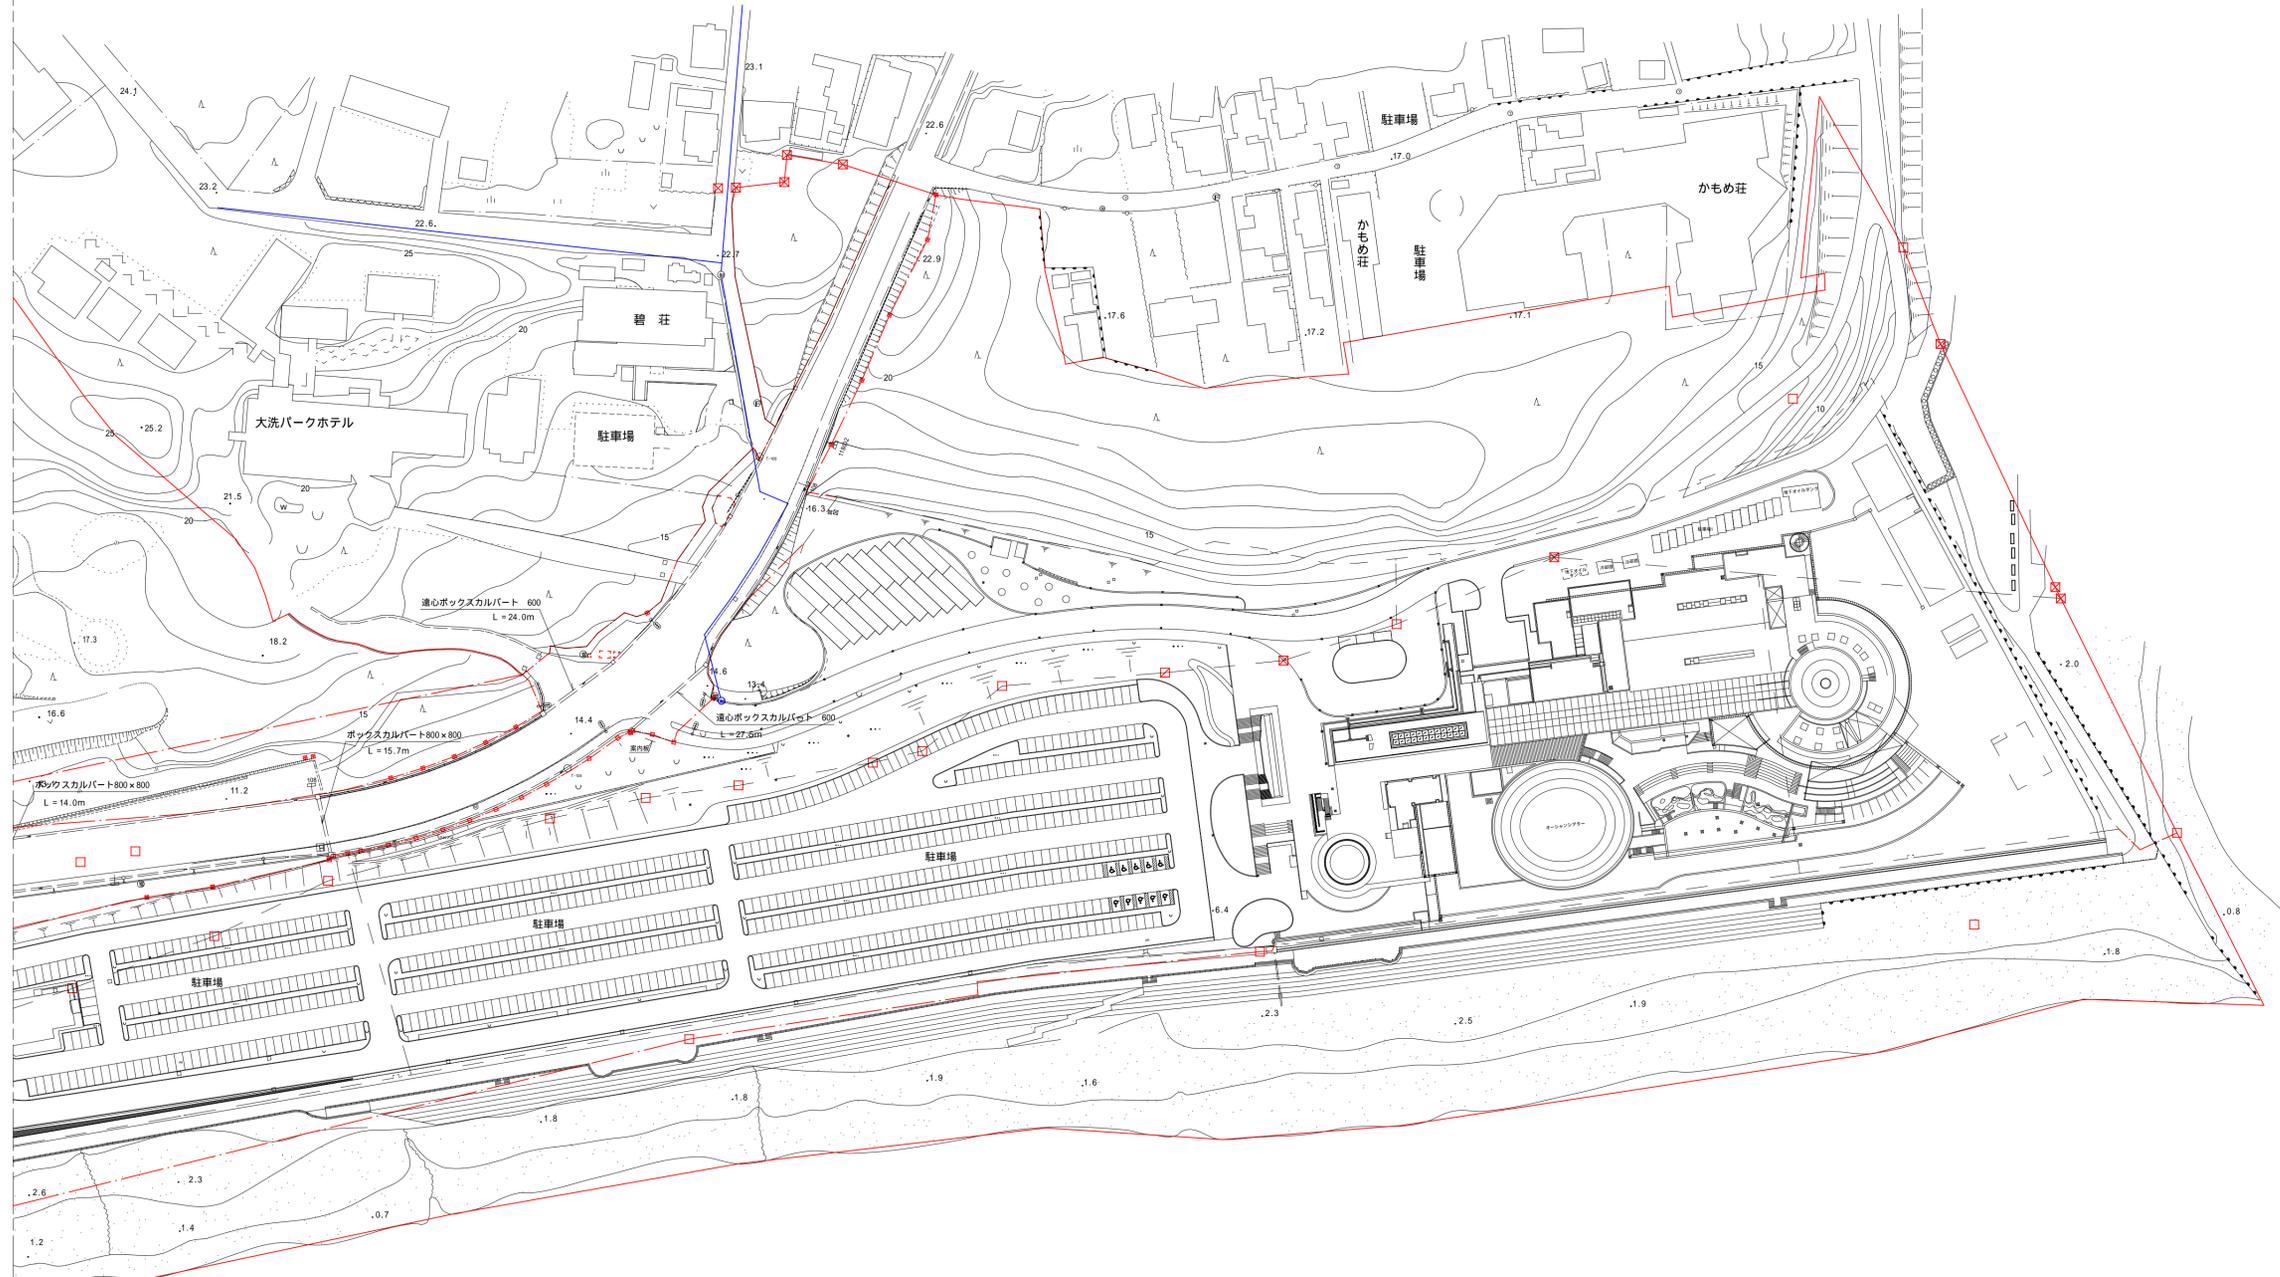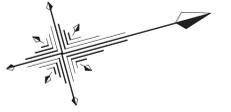

凡 例

名称	記 号
水道	
電話	
電気	
排水管	

平成23年3月調整

平成20年3月作成

この現況図は、ほぼ全域のデジタル地図をベースにし、アクアワールドの台帳図、県道及び駐車場整備の工事用キャドデータ等を利用し既存の台帳図も参考にして作成したものである。